


堀船三丁目町会 様 防犯カメラ設置図

竣工図

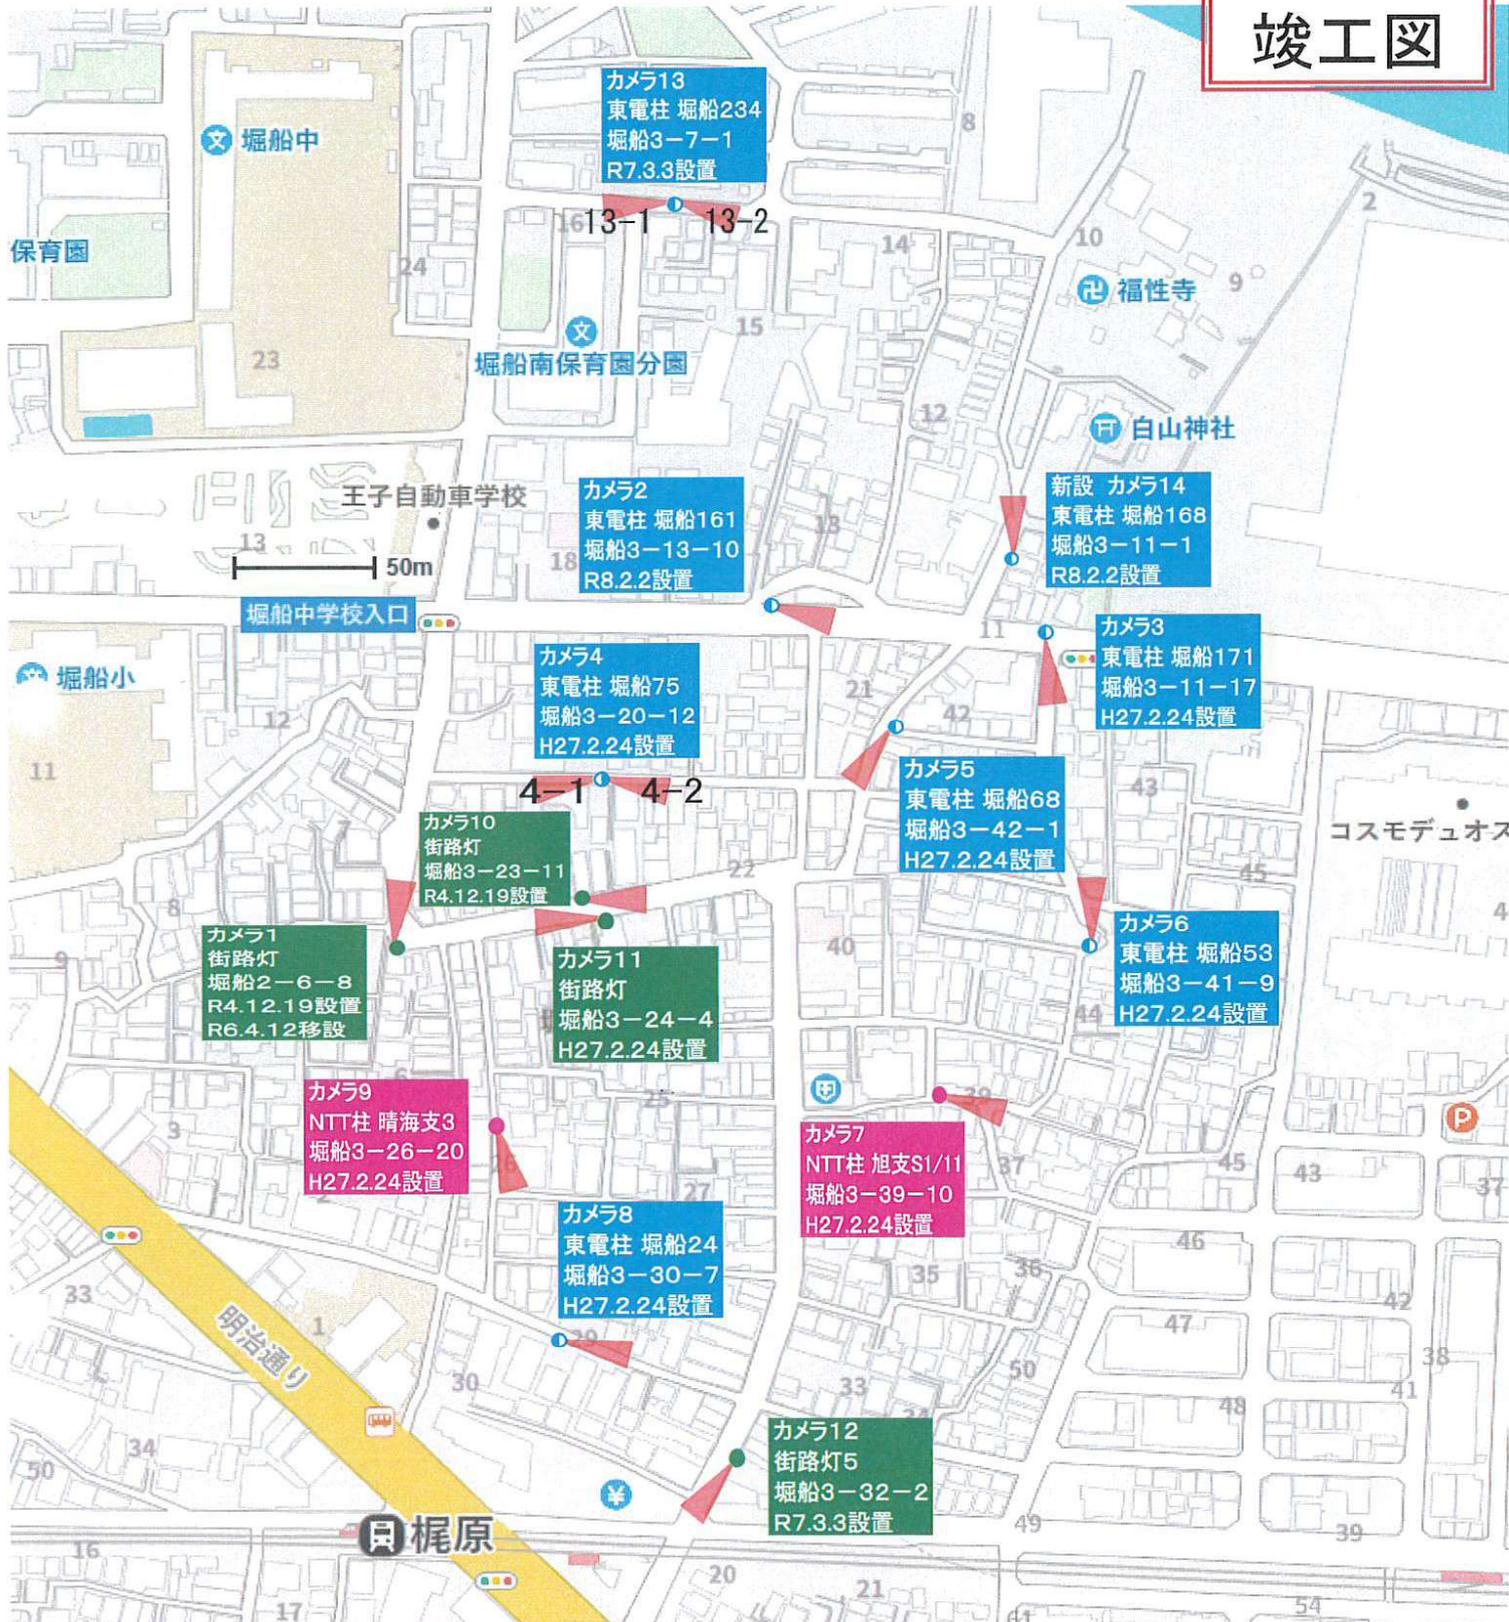

カメラNo	共架柱	住所	設置日	機種	使用用途	接続ソフト	
3	東電柱 堀船171	堀船3-11-17	H27. 2. 24	PROA005-BW56	使用しない	VIRTUAL LINK	
4-1 4-2	東電柱 堀船75	堀船3-20-12	H27. 2. 24	PROA005-CBW56			
5	東電柱 堀船68	堀船3-42-1	H27. 2. 24	PROA005-BW56			
6	東電柱 堀船53	堀船3-41-9	H27. 2. 24	PROA005-BW56			
7	NTT柱 旭支S1/11	堀船3-39-10	H27. 2. 24	PROA005-BW56			
8	東電柱 堀船24	堀船3-30-7	H27. 2. 24	PROA005-BW56			
9	NTT柱 晴海支3	堀船3-26-20	H27. 2. 24	PROA005-BW57			
11	街路灯	堀船3-24-4	H27. 2. 24	PROA005-AW56			
1	街路灯	堀船2-6-8	R4. 12. 19	PROA108-A無線LAN型			DS-Linker
10	街路灯	堀船3-23-11	R4. 12. 19	PROA108-A無線LAN型			
2	東電柱 堀船161	堀船3-13-10	R8. 2. 2	PROA112-1RB無線LAN型			DVR-Linker
12	街路灯5	堀船3-32-2	R7. 3. 3	PROA112-1RA無線LAN型			
13-1 13-2	東電柱 堀船234	堀船3-7-1	R7. 3. 3	PROA112-CB無線LAN型			
14	東電柱 堀船168	堀船3-11-1	R8. 2. 2	PROA112-1RB無線LAN型			

凡例

- カメラ録画方向
- 東電柱
- NTT柱
- 街路灯

R8. 2. 2設置 カメラ2-14
 R7. 3. 3設置 カメラ12-13
 R6. 4. 12移設 カメラ1
 R4. 12. 19設置 カメラ1・10
 H27. 2. 24設置 カメラ3~9・11